
PLAN HISTORY								
DATE	REV. NO.	DESCRIPTION	DRAWN	CHKD	APPR0			
2020.04.29	0	제작용으로 도면 작성, 배포함 - 적용호선 : 8147/8175.	정 기 호	박성 범	서 용 관			

#### \* NOTE

보호 도장 기능기준(Performance Standard for Protective Coating)관련 모든 모서리를 "RC" 처리 할 것.

- RC GRINDING DETAIL : 1 PASS GRINDING + BURR 제거(SMOOTH GRINDING)

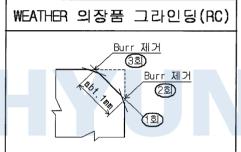

IDAI

# SAMHO HEAVY INDUSTRIE (주)한진기공

(표지 포함 🖇 매)

DEP'T	SHIP NO.	SHIP TYPE					
B128	8147/8175	174,000 CBM CLASS LNG CARRIER					
TEL.	SAMHO SHIP DESIGN OFFICE	PURCHASE ORDER SPECIFICATION FOR					
2942	전 장 선 실 설 계 부						
APPROVED BY Y. K. SEO (서 용 관)							
		VERITCAL LADDER					
CHECKED	BY S.B PARK (박성범)						
DRAWN BY	K.H JUNG (정기호) 전 1 년						
	^	DWG NO.					
		H11C5148A - 0					
HYUNDA	SAMHO HEAVY INDUSTRIES CO., LTD.	P.O.R NO.					
SAMHO SHIPYARD, KOREA		R 10					

	DLA	л шет	ODV		SHIP NO.	8147/8			
	PLAI	N HIST	UKI			DWG. NO.	H11C	5148A	
DATE	REV. NO.		DESCRI	PTION	J		DRAWN	CHECKED	APPROVED
	HY							STI	RIE
	PAI	NTING	SPE	C.		713	PAINT		
PAINT'G SYMBOL	PAINT ITEM OR AREA	MATERIAL	r	표면		BRAND NAME O		D.F.T (μ)	REMARK
U1	VERTICAL LADDER	STEEL	NS	T2	1ST	EP 1760	GREY 1135	75	ALL EXCEPT AVN02 (TYPE-C1)
UH	VERTICAL LADDER	STEEL	NS	ТЗ	1ST 2ND	EP 1760 UNY MARINE HS M	GREY 1135 WHITE CS-65		AVLNO2 (TYPE-A1)
외주 MAKED	ITEM		IN SI	DE & (	OUT :	SIDE	IN SIDE	OUT SIDE	
MAKER PAINT	VERTICAL LADDER	FINAL	SHC	OP PRI	MER	PRIMER			,
시공 범위	7 000 AA FI (000407	0							




## 製作仕樣書(외주구매용)

SHIP NO. 8147/8175


POR NO. | H11C5148A

- 1. GAL'V 早洲: HOT DIP GAL'V 80~120µ.(단, BOLT/NUT异는 45~65µ)
- <del>- 2. GREASE NIPPLE은 FULL GREASING하고 규정된 고무 CAP을</del> 씌울것.
  - 3. SS400 이 아닌 재질의 BOLT/NUT는 재질을 PUNCHING 할 것.
  - 4. 도장 : 유첨 PAINTING SPEC.에 준하되 특히 DECK에 취부되는 끝단부 20 mm 까지는 INORGANIC SHOP PRIMER 15μ (IZ 182) 시공 할 것.

5. HOT DIP GALV'D : DECK에 설치되는 부위는 끝단에서 20 mm 까지는 ALKYD RESIN MP-120(KCC) COATING 하여 도급이 되지 않도록 할 것. (이래 그림 참조)

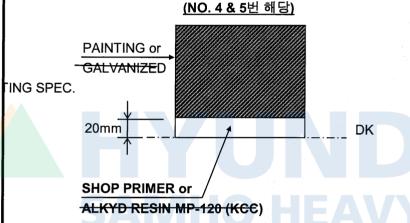


PSPC 관련 (NO. 4 & 6번 해당)

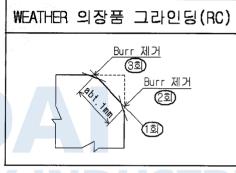


- 6. 보호도장성능기준(PSPC)관련 외부에 설치되는 모든 철의장품 모서리를 "RC" 처리 할 것.
- 7. 납품시 P.O.R SHEET와 유첨도를 첨부하여 Q.C 검사를 받을 것.
- 8. MAKER CERTIFICATE(특수재료는 MILL SHEET)를 첨부 할 것.
- 9. 무도장으로 입고되는 품목으로서 그 품목의 일부분이 도금이되어 있을 경우는 SHOP BLASTING 으로부터 도금부분이 훼손되지 않도록 보호 MASKING 하여 입고 할 것. (단, 도금표면에 다시 PAINTING하는 경우는 제외됨)
- 10. 의장품 자재 PALLET 고박용 번선 및 고박 ITEM에 대한 묶음 WIRE(철사)는 필히 부식 방지용 COATING WIRE를 사용하여 입고시킬 것.
- 11. 납품시 하기와 같은 TAG를 식별하기 쉬운 위치에 적의 부착하여 입고 할 것.
  - 1) 용접선 있는 자재는 용접선 부근 50mm 이내 PAINT MARKER 마킹 적용 (설치 후 은폐 도장작업 쉽게 하기 위함)
  - 2) 용접선 없는 자재는 자재 인식표(TAG) 또는 안티 울트라테이프에 마킹 후 부착 (자재 TAG 및 안티 울트라테이프 제거는 선실생산 1,2부에서 실시함)
  - 3) 적용대상: 강재로 제작되는 모든 철의장품
  - 4) MARKING 방법: SHIP NO., BLOCK NO., POR NO., SEQ NO., MARK(PC'S) NO.

P - 3

		<del></del>			- 1100										P - 3
				1	IST OF	: VED	TICA		חחבם				SHIP NO.	814	7/8175
			_	<u>.                                    </u>	ISI UF	VEN	TTGA	LLA	DUEN				DWG. NO.	H1	1C5148A
DECK	BLOCK	MARK NO.	TYPE	DECK HEIGHT +CAMBER	L	"B"	"D"/ "D1"	"P"	LP1	LP2	LP3	SP1	SP2	WEIGHT (KG)	REMARK
UPP.	H11S0	AVLU01	C1	4600	4650	350	250 / 100	340						70.9	ELEVATOR ESCAPE
A	H12C0	AVLA01	C1	4300	4210	350	250 / 100	340			<u> </u>			64.2	ELEVATOR ESCAPE
В	H13C0	AVLB01	C1	2900	2880	350	250 / 100	340	1	유	첨도단	변 참조할	것.	44.8	ELEVATOR ESCAPE
С	H14C0	AVLC01	C1	2900	2880	350	250 / 100	340	\		* 1			43.5	ELEVATOR ESCAPE
D	H15C0	AVLD01	C1	2900	2880	350	250 / 100	340						44.8	ELEVATOR ESCAPE
N	H16C0	AVLN01	C1	1300	1090	350	250 / 100	340						20.4	ELEVATOR ESCAPE
N	H16C0	AVLN02	A1	1300	1190	350	150	340						21.8	ELEVATOR ESCAPE (WEATHER PART)
		<b>5</b> A	M		0		E		V	Y		ND	US		RIES
	TOTAL			7 8	SETS/SH	IIP								310.5	KG
					ai Sam										

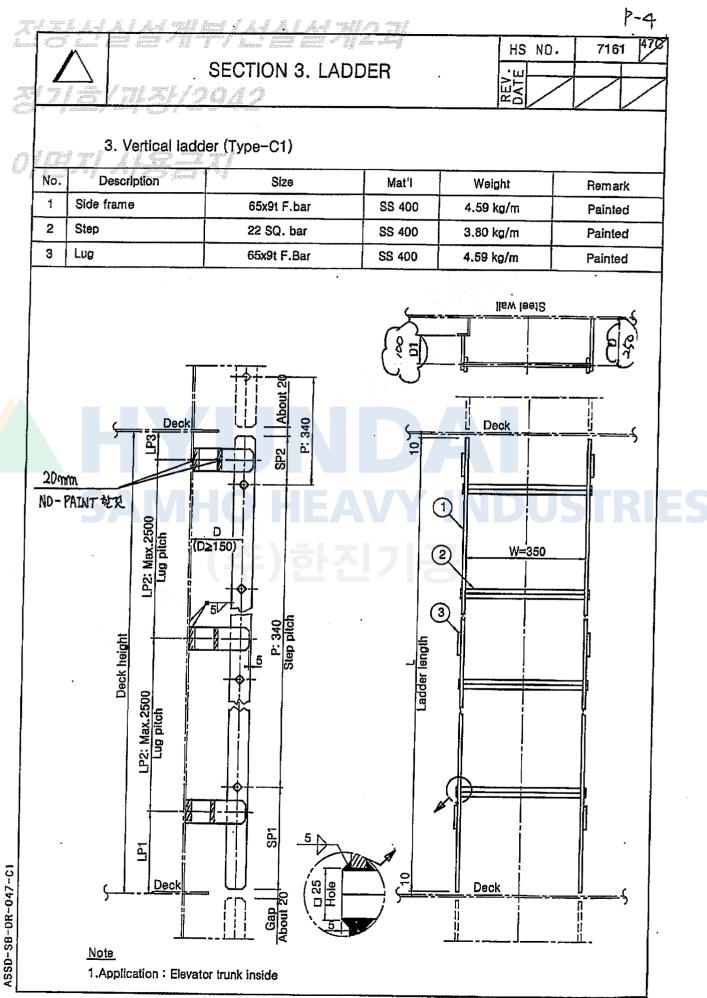


**VERTICAL LADDER (TYPE-C1)** 8147/8175 SHIP NO. FOR ELEVATOR TRUNK DWG NO. H11C5148A AVLU01(H11C0) AVLA01(H12C) AVLB01(H13C) AVLC01(H14C) 1 SET / SHIP 1 SET / SHIP 1 SET / SHIP 1 SET / SHIP 200 220 20 9 350 350 (TYP.) (TYP.) 350 350 (TYP.) (TYP.) 340 (TYP.) 340 (TYP.) (TYP.) 340 (TYP.) 340 1850 2050 2520 2 200 1970 2090 AVLD01(H15C) AVLN01(H16C) 1 SET / SHIP 1 SET / SHIP <del>\*</del> 09 270 120 350 (TYP.) 350 860 1090 (TYP.) 340 (TYP.) 240 340 (TYP.) 260 A8025-P0R-R10-01 100

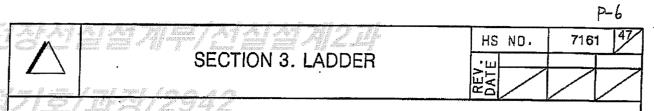

## 3. Vertical Ladder (Type-A1)

No.	Description	Size	Material	Weight	Remark
1	. Side frame	65x9t F.BAR	SS 400	4.59 kg/m	Painted
2	Step	22 SQ. BAR	SS 400	3.80 kg/m	Painted
3	Lug	65x9t F.BAR	SS 400	4.59 kg/m	Painted

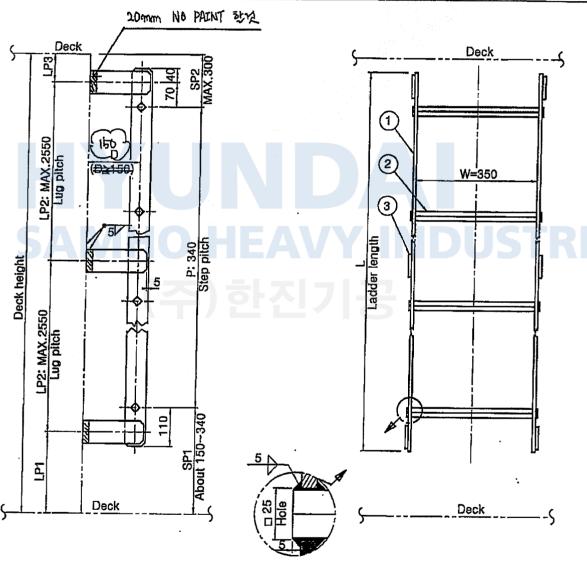

#### <u>Note</u>

1. Application: Bridge-wing. Elevator Top Weather side.



### VERTICAL LADDER (TYPE-A1) FOR ELEVATOR TRUNK

SHIP NO. 8147/8175
DWG NO. H11C5148A

AVLN02(H16C) 1 SET / SHIP

