## **NOTE**

- 1. 본도는 좌현을 표기하며 특기 외에는 양현 대칭임.
- 2. 모서리 부분은 Smooth Grinding 할 것. (RC)
- 3. 도장 보류 및 Protection 사항 : 자재의 끝단(PAD 포함)에서 15mm 이내
- 4. 자재의 상(↑) 표시는 필히 Welding Bead로 할 것.

공

5. 자재 입고시 용접선 부근 50mm 이내에 Paint Marker로 Marking(Ship No, POR No, Block No, 및 Mark No.) 할 것.

통

사

6. 납품 시 자재 인식표(TAG)는 부착하여 입고할 것.

MARKING 방법 : SHIP NO., BLOCK NO., POR NO., SEQ. NO., MARK NO.

7. 자재는 필히 LOT No. 단위로 묶음하여 입고할 것.

→ 녹발청, 도장오염 방지 위해 코팅 Wire 사용

8. 특기외 SU=160(10)mm, U=110mm이며, SB=80(10)mm, B=30mm임.

특이 사항

- 1. A1S5, A13S5 Type의 PAD는 LT강으로 강재 사급임.
- 2. 모든 모서리 부분을 3 Pass Grinding(최소 3R)할 것.→ PP 도장 코드만 적용

PLAN HISTORY


		(T/Y111/17			
REV NO	DATE	DESCRIPTION	DRAWN	CHECKED	APPROVED
0	22. 04. 06	Vertical Ladder 제작용으로 작성	김성경	이천하	결재完
001	22. 04. 22	현장 작업성 고려 Leg T.W하여 입고	김성경	이천하	결재完
002	22. 05. 17	현장 작업성 고려 Leg T.W하여 입고	김성경	이천하	결재完


(표지 포함 6 매)

DEP'T NO	SHIP NO.	SHIP TYPE
B111000	8124-8129	86,000 CBM CLASS LPG CARRIER
TEL. NO.	부서명	도면명
2706	구 조 설 계 부	
승 (	· 책임김성주	Vertical Ladder
검 <u></u>	<u> 책임이천하</u>	제작도
검 <u>5</u> 작 성		~~~
		도면 번호 D11P5015H POR NO.
	Hyundai Samho Heavy Industries Co., Ltd. Samho Shipyard, Korea	DATE 2022. 04. 06 H22

-	<b>*</b>																	(	예산대구분	Р	ROJECT	NO.	발행부서	작성자 사번	DATE	D'	WG.NO	PAGE
					$\overline{VE}$	RTI(	<u> </u>	<u> </u>	<u> </u>	)ER	<u> </u>	1F G	LI	SI	_				6016	8	124		B111000	W126191	20220406	D1	1P5015H	1
													1						-	8125	5-8129		구조설계부	김성경   1 : 478				5
NO.	예산	자재번호	  n'TY		PAINT COD (도장 횟수)			D	IMENS	ION			SQ.E Q'TY	,	LEG Q'T		PAD F Q'TY	WEIGHT	POR	NO	BLK.	MA	ARK NO.	(15)	⊃≤D≤ <b>350</b> )		(□> 350 )	
	중구분	(MATERIAL)	3 11	1	PP P1 2 1	L	D	SU	U	SB	В	S1 S2	2	3	4	5 6	7	(Kg/ST)	POR NO	SEQ.	DEN:	117	WICK NO.	ns.				
01	042	416412100	1	A1S5 O	,			제	작 도	면	참 조	<u> </u>	5	4		2		27.1	H22	01	D11P	VLHD1	1P01	L.F.Q.B.FK	→ D × A Σ D X D X D X D X D X D X D X D X D X D		7)	
02	042	416412100	1	A1S5 O				제	작 도	면	참 조	:	5	4		2		27.1	H22	02	D11S	VLHD1	1501	L.F.O.B.TK		1	"A"	
02	042		<u>'</u>										3	-		2				02							$_{\widehat{4}}$	
03	042	416412100	1	A13S5	0			제	작 도	면	참 조	<u>-</u>	9	4	2	2		51.4	H22	03	D11P	VLHD1	1P02	W.B.TANK				)
04	042	416412100	1	A13S5	0			제	작 도	면	참 조	<u> </u>	9	4	2	2		51.4	H22	04	D11S	VLHD1	1S02	W.B.TANK				
05	042	416412100	1	A13	0			제	작 도	면	참 조	<u> </u>	9	4	2			49.5	H22	05	D11P	VLHD1	1P03	W.B.TANK	HD11CH		<u>"-PLAN</u> 30∘SNIP)	
06	042	416412100	1	A13	0			제	작 도	면	참 조	<u> </u>	9	4	2			49.5	H22	06	D11S	VLHD1	1S03	W.B.TANK	I d	<b>≅</b> \	30°3N11)	
07	042	416412100	1	A13S5	0			제	작 도	면	참 조	<u> </u>	9	4	2	2		51.2	H22	07	D11P	VLHD1	1P04	W.B <sub>I</sub> TANK	10			
			<u> </u>																						C10			
08	042	416412100	1	A13S5	0			제 🤻	<u> </u>	면	참 조	<u>`</u>	9	4	2	2		51.2	H22	80	D11S	VLHD1	1S04	W.B.TANK	5			
09	042	416412100	1	A1S5	0	1520	200	160	110	200	50		5	4		4		26.5	H22	09	D11P	VLHD1	1P05	W.B.TANK	-			۲۷ س
10	042	416412100	1	A1S5	0	1520	200	160	110	200	50		5	4		4		26.5	H22	10	D11S	VLHD1	1S07	W.B.TANK		#		
11	042	416412100	1	A1S5 O				제	작 도	면	참 조	<u> </u>	6	4		2		31.5	H22	11	D11S	VLHD1	1S05	L.F.O.B.TK	10		2   1	
12	042	416412100	1	A1S5	0	960	338	10	190	470	90		3	4		4		20.8	H22	12	D11S	VLHD1	1S06	C/HOLD				
		<b>5</b> A	W			TE/			작 도		참 조								DA	IV	HC		1E/		5	5		5
13	042	416412100	1	A1S5	0		- 1 -						6	4		2		31.4	H22	13	D12P	VLHD1	2P01	W.B.T <u>ANK ON</u>	7		5	5 \
14	042	416412100	1	A1S5 O		914		제국	작 도	면	참 조	<u> </u>	5	4		2		27.1	H22	14	D12P	VLHD1	2P02	L.F.O.B.TK	D > 1000)			450
15	042	416412100	1	A1S5 O	)			제	작 도	면	참 조	<u> </u>	6	4		2		31.5	H22	15	D12S	VLHD1	2S01	L.F.O.B. <del> ₹K</del>	D 200	\		
16	042	416412100	1	A13S5	0			제	작 도	면	참 조	<u> </u>	9	4	2	2		53.3	H22	16	D12S	VLHD1	2802	W.B.TANK	2 300		1	-/
17	042	416412100	1	A1S5	0			제	작 도	면	참 조	<u> </u>	6	4		2		31.4	H22	17	D13P	VLHD1	3P01	W.B.TANK	4)	-	<u>"</u> 1" <sub>MARK</sub> (상부표	DET. EAL)
18	042	416412100	1	A1S5 O				제 ?			· 참 조		6	4		2		31.5	H22	18	D13S	VLHD1	2501	L.F.O.B.TK			15	_
10	042	410412100	'										0	4						10	סטום	VLDDI	3501		30° (FLG.30 S	SNIP)		
19	042	416412100	1	A13S5	0			제 -	<u> </u>	면	참 조	<u>-</u>	7	4		2		35.4	H22	19	D13S	VLHD1	3S02	W.B.TANK			30	2
20	042	416412100	1	A1S5	0	960	338	10	190	470	90		3	4		4		20.8	H22	20	D13S	VLHD1	3S03	C/HOLD DE	T. (7) DI	ET.	BEAD DE	T ET.
21	042	416412100	1	A1S5	0	1520	250	160	110	100	50		5	4		4		27.4	H22	21	D13P	VLHD1	3P04	W.B.TANK				
22	042	416412100	1	A1S5	0	1520	250	160	110	100	50		5	4		4		27.4	H22	22	D13S	VLHD1	3S04	W.B.TANK <sub>00</sub>	170		4	_
23	042	416412100	1	A1S5	0	1520	250	160	110	100	50		5	4		4		27.4	H22	23	D13P	VLHD1	3P05	W.B.TANK	130	-		RK(NO.4)
																						_		1		LEG : 35 LEG :	50 <d≤1300 65*<br="" →="">D&gt;1300 → 75*</d≤1300>	l l
24	042	416412100	1	A1S5	0	1520	250	160	110	100	50	_	5	4		4		27.4	H22	24	D13S	VLHD1		W.B.TANK 7	9.0	SS400		Kg/EA
		3S5 TYPE의 PAD 재질 S5 TYPE	일은 LT경	당임. → 강재	사급					MA	RK N	O. MARK	<u>ING</u>								TYPE	'	W 250	6 PAD 5 LEG	9.0 85*9	SS400 SS400		Kg/EA Kg/M
_			0.35 Kg/	/EA								V	_ H								A1(S5)	340	350	4 💥 LEG	65*65*8/75*75*9	SS400		Kg/M
			0.53 Kg/	/EA								PROJECT	NO.			-	SE	RIAL NO.	OF BLO	ck	A13(S5)	330	350	3 LEG 2 STEP	65*9 22*22	SS400 SS400		Kg/M Kg/M
3124													-		E	BLOCK		· <del>-</del>		_				1 SIDE FRA		SS400	2	Kg/M
<u> </u>												HYUNDAI	SAM	но н	EAV.	Y INDU:	STRIE	S CO., LTD				1		NO DESCRIPT	ION SIZE		0'TY/ST WE A3(420×29	EIGHT 97)

SHIP NO. 8124 - 8129 2 BLK NO. D11P5015H

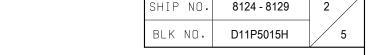

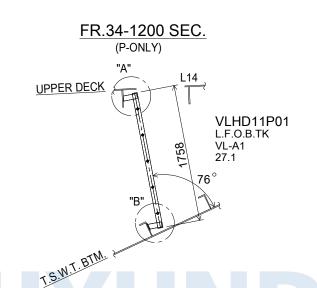


FR.38-1200 SEC. (S-ONLY)

UPPER DECK VLHD11S01 L.F.O.B.TK VL-A1 27.1 T.S.W.T. BIM.


FR.31-1275 SEC. (P&S) UPPER DECK 002 제작 후 본체 T.W하여 입고 VLHD11P02 VLHD11S02 W.B.TANK VL-A13S5 51.4 (설치 시 정위치 시공) 11 500


"B"-DET. <u>"A"-DET.</u>


<u>"A"-DET.</u>

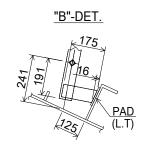



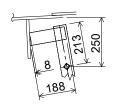


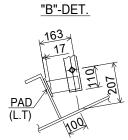

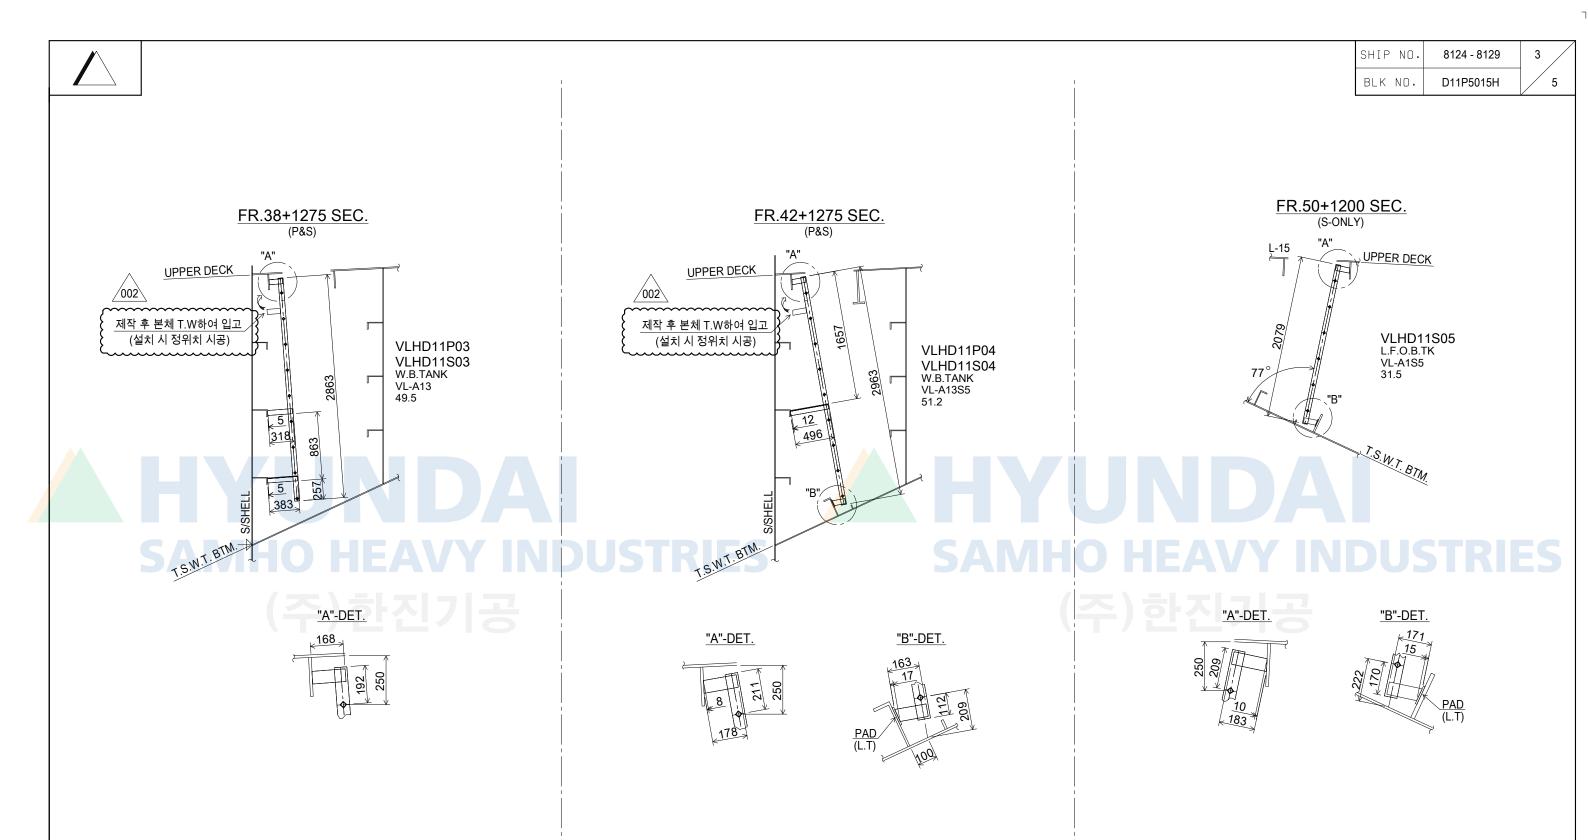

QR Code


8124-VER-PORH22-02-R2

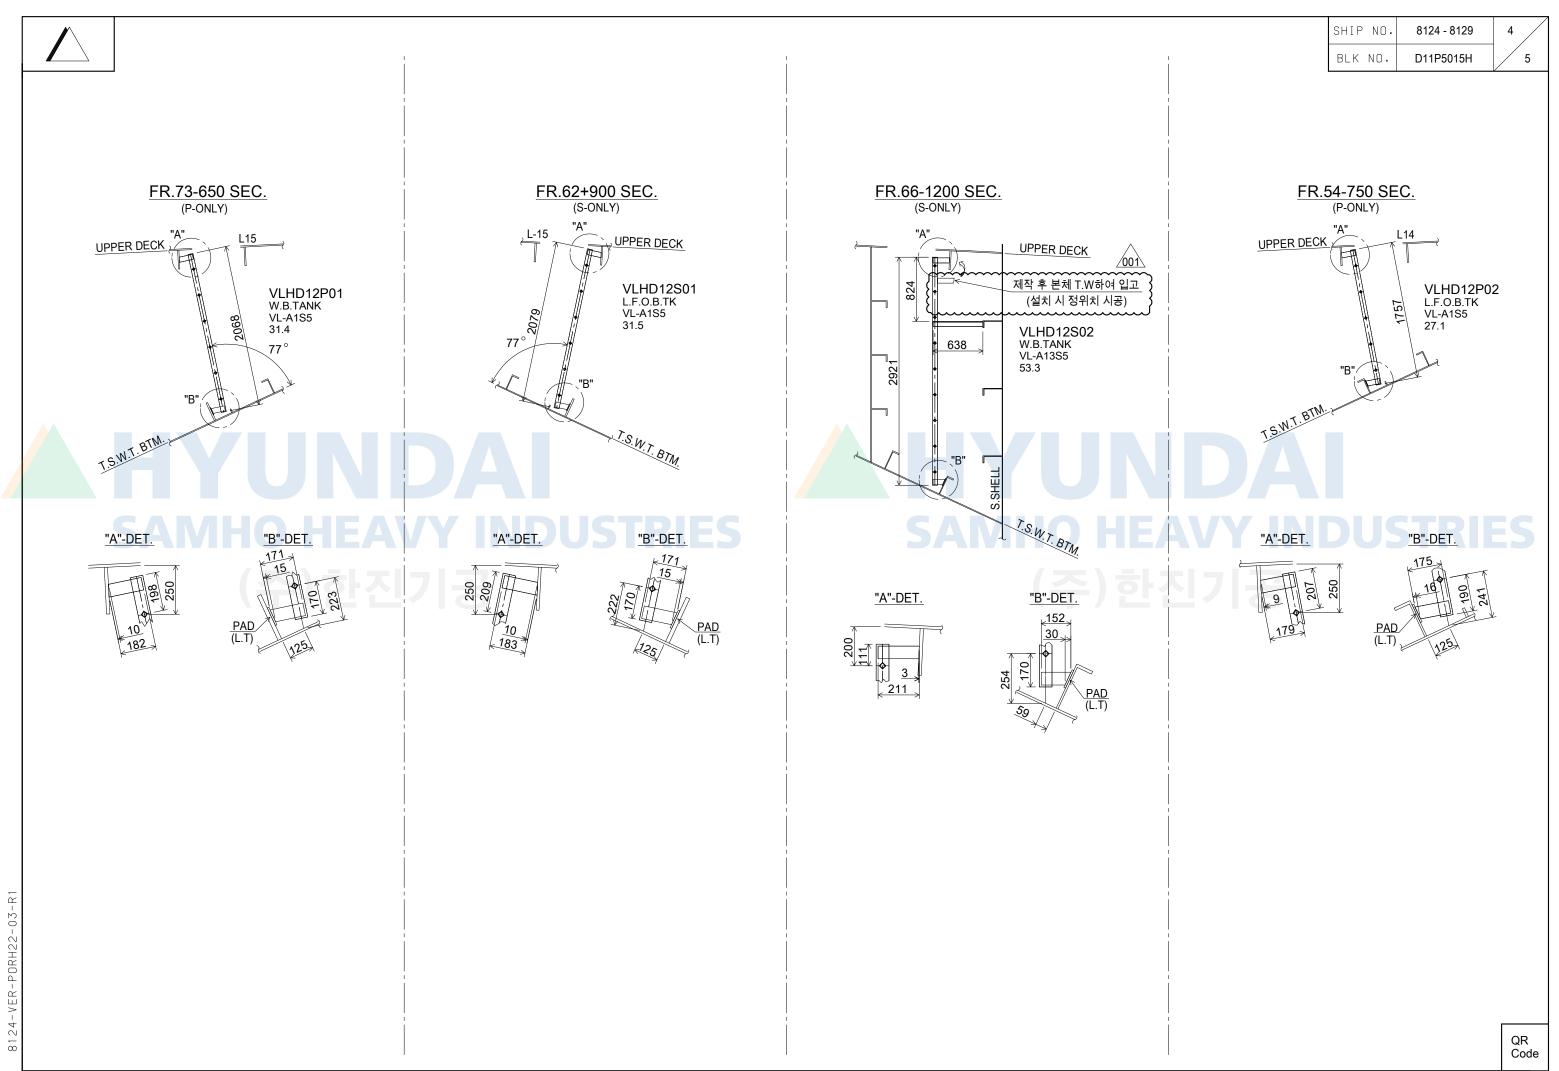




SHIP NO.	8124 - 8129	5
BLK NO.	D11P5015H	5


FR.80-650 SEC. (P-ONLY)

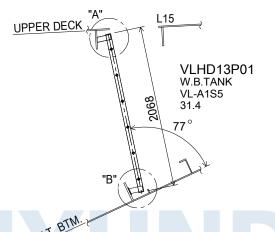


FR.77+1200 SEC. (S-ONLY)

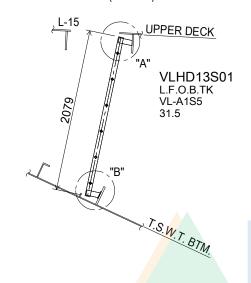


FR.87-1550 SEC. (S-ONLY)

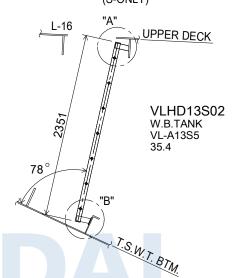

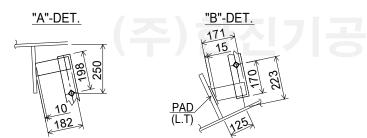


<u>"A"-DET.</u>

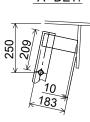

"B"-DET.



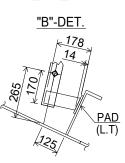

			С	D	E F	GH		J K	LN	V	N O P	QR	S T	UVW	Χ	Υ	Z	AA	AB	AC	AD	AE	AF	<b>A</b> ₹3.25.61	.91/2022 <del>A</del> P4-06 07	8:47/
1																										Į.
2	SEQ	자재번호	Qty	TYPE	PAINT	SPEC.			DIMENSI	NC		SQ.B L	EG Qty	PAD Qty	WGT	BLK.	MARKNO	Step Hole	RC	3P	도금	Side Frame에 Hand Rail 용접	Back Band Stanchion 용접	Hand Rail Bending	Anti-Vibration Support	
3							LEN			В	B S1 S2	(2) (3)	(4) (5)	(6) (7) (8	)			PT	KG	KG	KG	PT	PT	EA	EA	Į.
4		416412100	1	A1S5	0	제 작	도	면 참 2	돈			5 4		2	27.10	D11P	VLHD11P01	10	27.10							,
5	02	416412100	1	A1S5	0	제 작	도	면 참 2	조			5 4		2	27.10	D11S	VLHD11S01	10	27.10							,
6	03	416412100	1	A13S5	0	제 작	도	면 참 2	조			9 4	2	2	51.40	D11P	VLHD11P02	18		51.40						,
7	04	416412100	1	A13S5	0	제 작	도	면 참 2	돈			9 4	2	2	51.40	D11S	VLHD11S02	18		51.40						,
8	05	416412100	1	A13	0	제 작	도	면 참 2	돈			9 4	2		49.50	D11P	VLHD11P03	18		49.50						
9	06	416412100	1	A13				면 참 2				9 4	2		49.50	D11S	VLHD11S03	18		49.50						,
10		416412100	1	A13S5	0	제 작	도	면 참 2	돈			9 4	2	2	51.20	D11P	VLHD11P04	18		51.20						ļ
11		416412100	1	A13S5	0	제 작		면 참 2				9 4	2	2	51.20	D11S	VLHD11S04	18		51.20						ļ
12	09	416412100	1	A1S5	0				0 110 2			5 4		4	26.50	D11P	VLHD11P05	10		26.50						,
13	10	416412100	1	A1S5	0		1520	200 16	0 110 2	00	50	5 4		4	26.50	D11S	VLHD11S07	10		26.50						,
14	11	416412100	1	A1S5	0	제 작	도	면 참 2	조			6 4		2	31.50	D11S	VLHD11805	12	31.50							,
15	12	416412100	1	A1S5		0	960	338 1	0 190 4	70	90	3 4		4	20.80	D11S	VLHD11S06	6	20.80							,
16	13	416412100	1	A1S5	0	제 작	도	면 참 2	돈			6 4		2	31.40	D12P	VLHD12P01	12		31.40						,
17	14	416412100	1	A1S5	0	제 작	도	면 참 2	조			5 4		2	27.10	D12P	VLHD12P02	10	27.10							,
18	15	416412100	1	A1S5	0	제 작	도	면 참 2	조			6 4		2	31.50	D12S	VLHD12S01	12	31.50							,
19	16	416412100	1	A13S5	0	제 작	도	면 참 2	Σ			9 4	_ 2	2	53.30	D12S	VLHD12S02	18		53.30						,
20		416412100	1	A1S5	0	제 작	도	면 참 2	조 조			6 4		2	31.40	D13P	VLHD13P01	12		31.40						,
21	18	416412100	1	A1S5	0	제 작	도	면 참 2	조			6 4		2	31.50	D13S	VLHD13S01	12	31.50							,
22	19	416412100	1	A13S5	0	제 작	도	면 참 2	조			7 4		2	35.40	D13S	VLHD13S02	14		35.40						
23	20	416412100	1	A1S5		0	960	338 1	0 190 4	70	90	3 4		4	20.80	D13S	VLHD13S03	6	20.80							Į.
24	21	416412100	1	A1S5	0		1520	250 16	0 110 1	00	50	5 4		4	27.40	D13P	VLHD13P04	10		27.40						
25	22	416412100	1	A1S5	0		1520	250 16	0 110 1	00	50	5 4		4	27.40	D13S	VLHD13S04	10		27.40						
26	23	416412100	1	A1S5	0		1520	250 16	0 110 1	00	50	5 4		4	27.40	D13P	VLHD13P05	10		27.40						
27	24	416412100	1	A1S5	0		1520	250 16	0 110 1	00	50	5 4		4	27.40	D13S	VLHD13S05	10		27.40						ļ