## **NOTE**

- 1. 본도는 좌현을 표기하며 특기 외에는 양현 대칭임.
- 2. 모서리 부분은 Smooth Grinding 할 것. (RC)
- 3. 도장 보류 및 Protection 사항 : 자재의 끝단(PAD 포함)에서 15mm 이내
- 4. 자재의 상(↑) 표시는 필히 Welding Bead로 할 것.

공

5. 자재 입고시 용접선 부근 50mm 이내에 Paint Marker로 Marking(Ship No, POR No, Block No, 및 Mark No.) 할 것.

통

사

항

6. 납품 시 자재 인식표(TAG)는 부착하여 입고할 것.

MARKING 방법 : SHIP NO., BLOCK NO., POR NO., SEQ. NO., MARK NO.

7. 자재는 필히 LOT No. 단위로 묶음하여 입고할 것.

→ 녹발청, 도장오염 방지 위해 코팅 Wire 사용

8. 특기외 SU=160(10)mm, U=110mm이며, SB=80(10)mm, B=30mm임.

특이 사항


		PLAN HISTORY	3		
REV NO	DATE	DESCRIPTION	DRAWN	CHECKED	APPROVED
0	22. 06. 02	Vertical Ladder 제작용으로 작성	김성경	이천하	결재完
001	22. 06. 11	현장 작업성 고려 LEG T.W하여 입고	김성경	이천하	결재完
002	22. 06. 13	안전설계로 Hoop 추가 설치	김성경	이천하	결재完
003	22. 12. 13	Void 구획 도장코드 변경(8061)	김성경	이천하	결재完

(표지 포함 4 매)


DEP'T	NO.	SHIP NO.			SHIP TYPE		
B111			8060	)/61	15,300 TE	EU CLASS CONTAINER CA	ARRIER
TEL.	NO.	부서명			도면명		
478	<b>37</b>		구 조 설	· 계 부			
é	<u>}</u> 2	· 책임	김 성 주			Vertical Ladder	
<u> </u>	5	책임	이 천 하			제작도	
전   	박 심	g <u>대리</u>	김 성 경			세극エ	
0					도면 번호	E32P5115H	POR NO.
C.EAUB/E/10	I	Hyundai San	nho Heavy In	dustries Co., Ltd.	DATE	2022, 06, 02	H26
		Sar	nho Shipyard	d, Korea		2022. 00. 02	1120

C:\EXDB\설계공통양식₩제작도표지.⋊s

-	<b>→</b>																		0	예산대구분	Pf	ROJECT	NO.	발행부서	작성자 사번	DATE	DV	VG.NO	PAGE
				$\overline{\vee}$	EF	<u> </u>	<u>CAL</u>		<u>AD</u>	DEF	7 1	<u>1F G</u>	0	L I	<u>S T</u>	_				6016	80	060		B111000	W126191	20220602	E32	2P5115H	1
	I																			Г	80	061		구조설계부	김성경 ↑: 478	7			3
NO.	예산	자재번호	Q'TY TYPE	PAINT (도장 호	횟수)				IMEN	SION				SQ.B Q'TY	(	LEG J'TY	P (	AD PL	WEIGHT (Kg/ST)	POR	NO	BLK.	MA	RK NO.	(15	0≤D≤ <b>350</b> )	ſ	(□> 350 )	
	중구분	(MATERIAL)		ZO EV 1 1				SU			В	S1	S2	2	3	4 (	5 6	7	(Ng/31)	POR NO	SEQ.								
01	042	416412100	1 A1	0		2520	165 }	(SAFETY 160	110	80	30	,	002	8	4		4		46.8	H26	01	E32P	VLHE32	P01	L.F.O.SETT.TK	- + F	7		
02	042	416412100	1 A1	0		4220	165	160	110	80	30	1850		13	6		6		64.4	H26	02	E32P	VLHE32	P02	L.F.O.SETT.TK			\"A"	
03	042	416412100	1 A13	8 0		2120	165	160	110	80	30			7	4		4		34.2	H26	03	E32P	VLHE32	P03	L.F.O.SERV.TK		4		
04	042	416412100	1 A13	8 0		4430	165	160	110	80	30	2000		14	6		6		67.8	H26	04	E32P	VLHE32	P04	L.F.Q.SERV.TK				1
05	042	416412100	1 A13	8 0		2120	415	160	110	80	30			7		4		4	44.8	H26	05	E32P	VLHE32		U.L.F.O.SERV.		 " <u>\</u> "	-PLAN	
-												0000		<u>'</u>				_									(FLG.3	30°SNIP)	
06	042	416412100		8 0		4430	415	160	110	80	30	2000		14		6		6	83.7	H26	06	E32P	VLHE32		U.P.F.O.SERV.	_   •   10			
07	042	416412100	1 A13	8 0		2120	415	160	110	80	30			7		4		4	44.8	H26	07	E32P	VLHE32	P07	U.L. <u>f.O.<b>\$</b>É</u> TŤ.1				
08	042	416412100	1 A13	8 0		4430	415	160	110	80	30	2000		14		6		6	83.7	H26	80	E32P	VLHE32	P08	U.L.F.O.8ETT.1				
09	042	416412100	1 A13	0				제	작 5	- 면	참 2	2		11	4	2			65.2	H26	09	E32P	VLHE32	P09	C/D 6	•			L
10	042	416412100	1 A1S23	3	0			제	작 5	면	참 2	Σ		10	6		2		95.2	H26	10	E32P	VLHE32	P10	W.B.TANK				
11	042	416412100	1 A1S23	3	0			제	작 5	면	참 2	<u> </u>	ı	10	6		2		95.2	H26	11	E32S	VLHE32	S01	W.B <u>.TANK</u>	10		2   4   5   1   1   1   1   1   1   1   1   1	
12	042	416412100	1 A1		C	O 2570	219	110	260	150	270			7	4		4		39.3	H26	12	T72P	VLHT72	P01	E/FURNK	000000000000000000000000000000000000000		W	
13	042	416412100	1 A1	Y	C	D 1870	219	160	110	150	60			6	4		4		31.5	H26	13	T72P	VLHT72	P02	E/TURNK S	5			
14	042	416412100	1 A1			2700	219	160	290	80	30			8	4		4		41.9	H26	14	T72P	VLHT72	P03	E/TURNK	(D > 1000 )	/	5	<u>-</u>
15	042	416412100	1 A1			O 3880	219	160	110	80	30	1800		12	6		6		61.4	H26	15	T72P	VLHT72	P04	E/TURNK	(D>1000)			024
16	042	416412100	1 A1			D 2360	219	160	290	80	30			7	4		4		37.4	H26	16	T72P	VLHT72	P05	E/TURNK	€ 300		W .	
17	042	416412100	1 A1			O 4220	219	160	110	80	30	1850		13	6		6		65.9	H26	17	T72P	VLHT72		E/TURNK	4	<del>"</del>	<u> </u>	DET.
												1000					-								 			15	
18	042	416412100	1 A1			O 2460	219	160	50	80	30			8	4		4		39.7	H26	18	T72P	VLHT72		E/TURNK	30° (FLG.30	SNIP)	2	27
19	042	416412100	1 A1			D 1740	217	160	110	150	270			5	4		4		28.8	H26	19	T72P	VLHT72	P08	E/TURNK			08	2
20	042	416412100	1 A13	-	P1 }	$+ \wedge$		제	작 5	- 면	참 2	Σ		10	2	4			66.7	H26	20	T72P	VLHT72	P09	E/TURNK DE	<u>T.</u> 7 D	ET.	BEAD DE	<u> </u>
21	042	416412100	1 A1	}	1 }	003		제	작 5	- 면	참 2	Σ		4	2	2		2	27.5	H26	21	E52C	VLHE52	C01	VOID		m rv	M	
22	042	416412100	1 A1	} [	1			제	작 5	- 면	참 2	Σ		4	2	2		2	27.5	H26	22	E52C	VLHE52	C02	VOID 100	130		4	
<del>-23</del>	042	416412100	1 A1	-				제	작 5	<u>면</u>	참 2			3	4				17.1	H26	23	C15P	VLHC15		H/C	_	LEG : 35		RK(NO.4) *65*8 E.A
																								구조	백인결과, 불필요(2	1	LEG:	D>1300 → 75*	*75*9 E.A
R3	1			1 1 1		1				MA	ARK N	10. ^	1ARK I	NG					I			TYPE	Р	W	7 PAD 6 PAD	9.0	SS400 SS400		Kg/EA Kg/EA
-10-													\/					$\Box$				A1	340	350	5 LEG	85*9 65*65*8/75*75*9	SS400 SS400		Kg/M
ERT-													_ v	111								A13	330	350	4 <u>X LEG</u> 3 LEG	65*9	SS400		Kg/M Kg/M
N - 0 S												PRO	JECT	NO.		D.			RIAL NO.	OF BLO	<u>ck</u> [	A1S23	330	400	2 STEP		SS400 SS400	2	Kg/M Kg/M
80(																	OCK N								NO DESCRIPT		MAT'L C	D'TY/ST WE	EIGHT
Ī												HY	LINDAI	SAME	IN HE	- AVY	INDHS	TRIFS	CO., LTD.									A3(420x29	1/ )

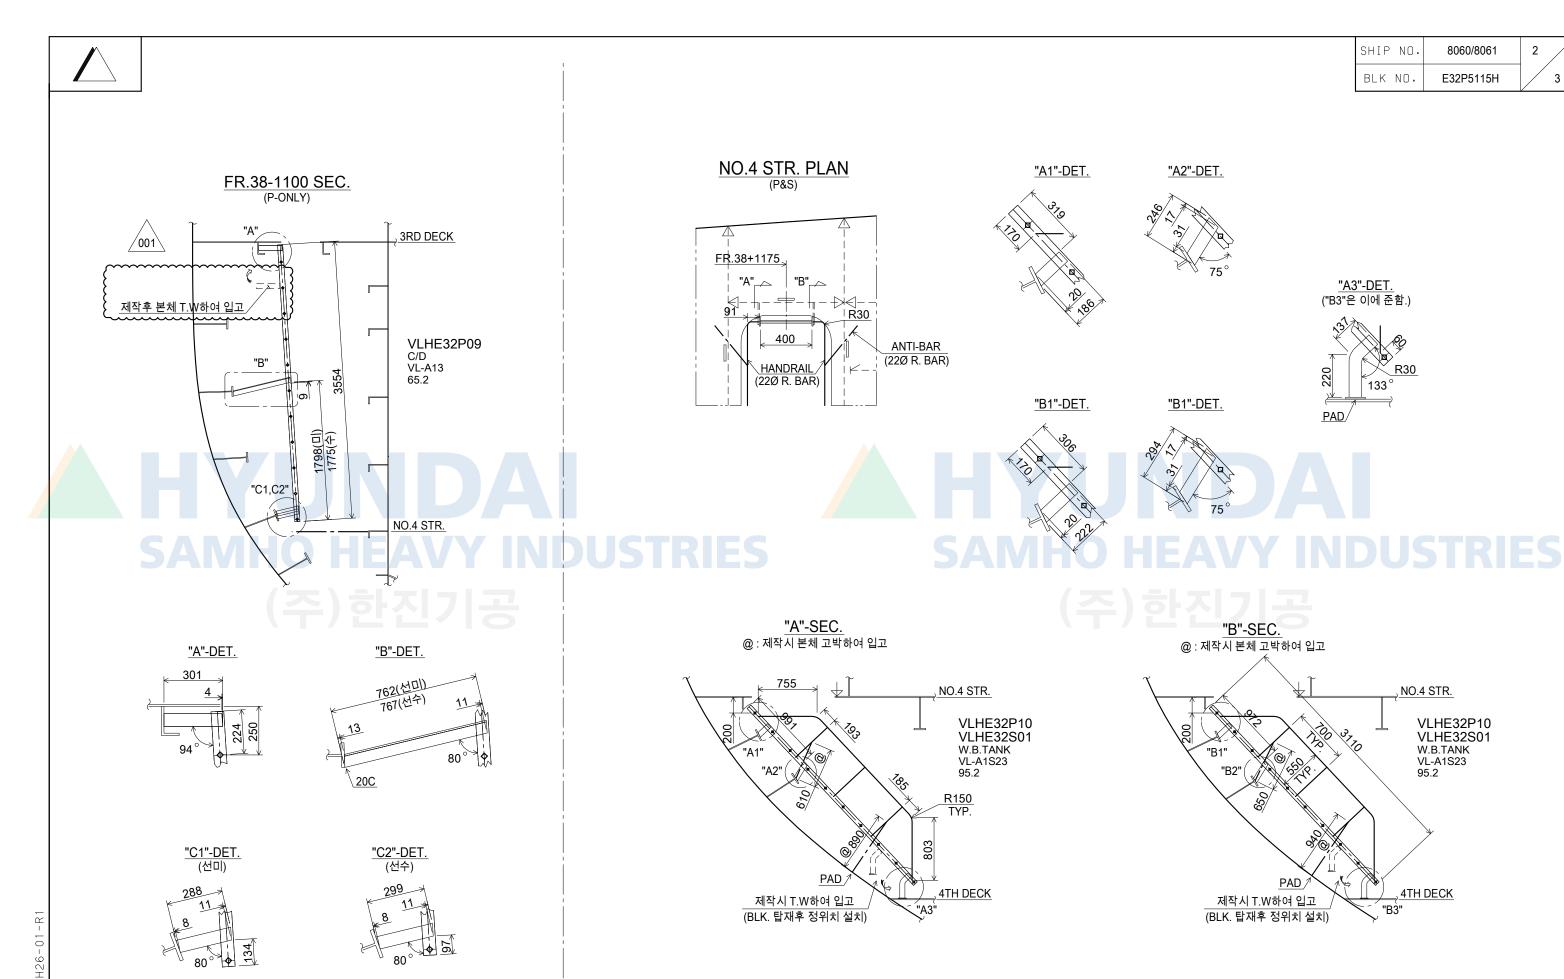

QR Code

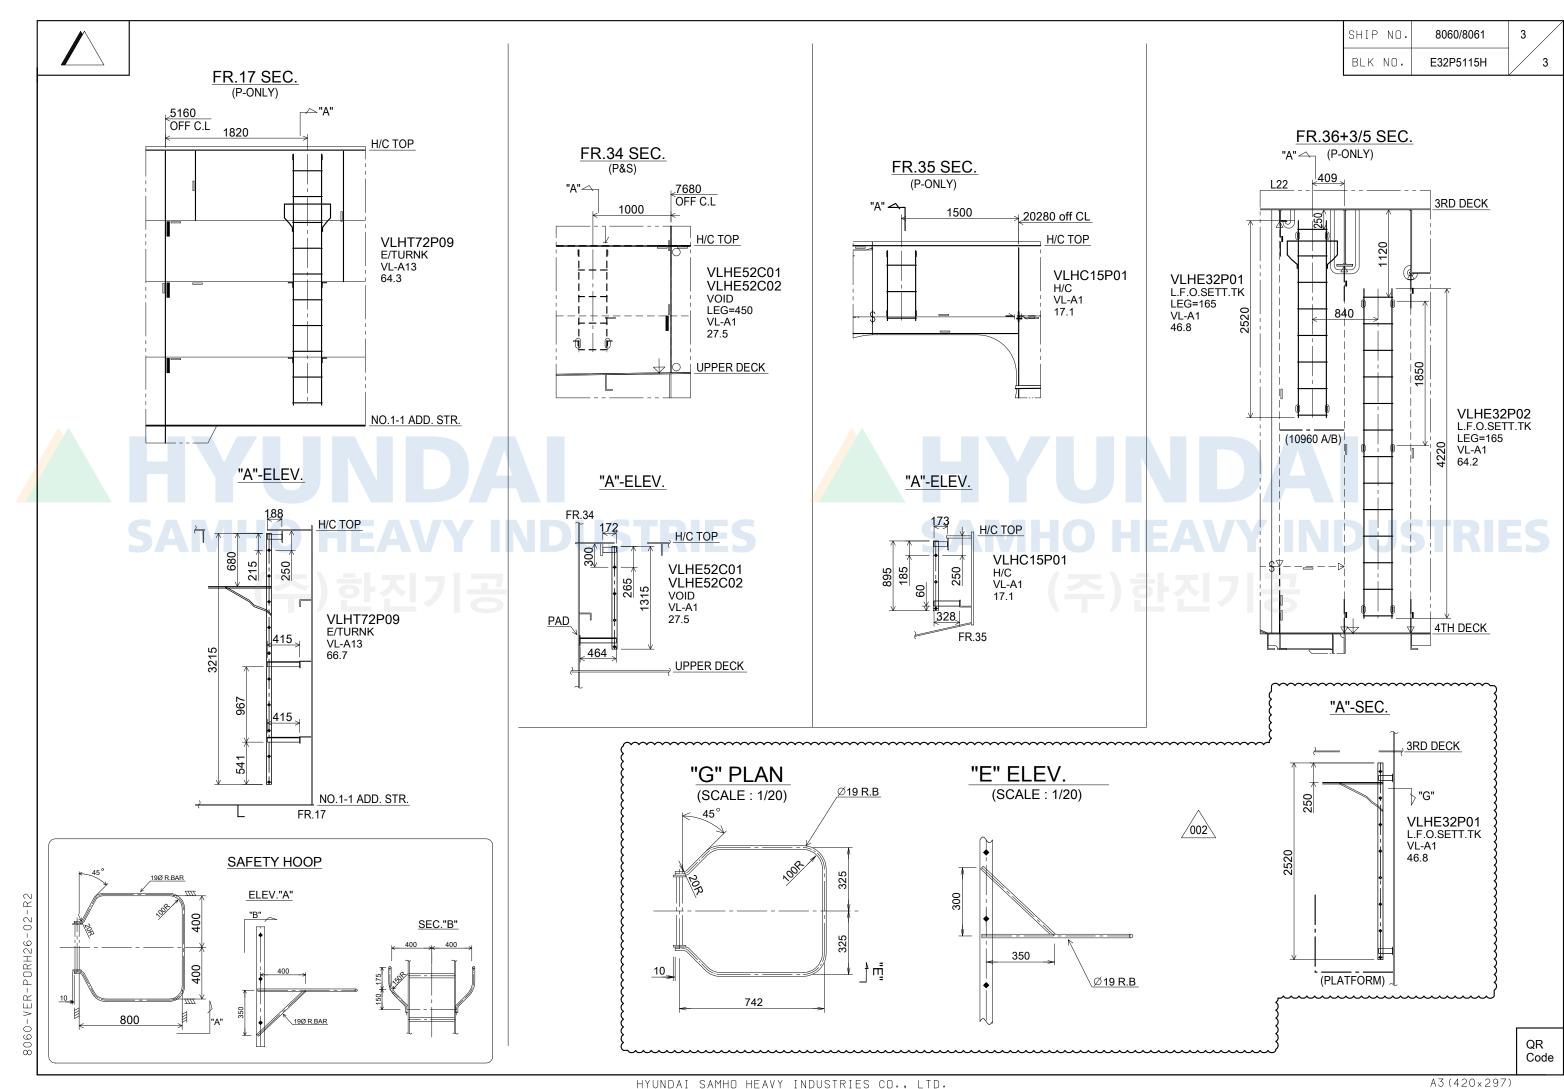

	ШДШІ		С	D	Ε	F	G I	Н	I	J	K	L	М	N O P	Q	R	S	Т	UV	W	Χ	Υ	Z	AA	AB	AC	AD	AE	AF	<b>A</b> ₹6.25.61	.91/2022 <mark>AP6</mark> -02 10	34:09/
1																																. 1
2	SEQ	자재번호	Qty	TYPE	PA	PAINT SPEC.				С	IME	NSION		SQ.B		LEG Qty		PAD Qty		WGT	BLK.	MARKNO Step Hole		RC	3P	도금	Side Frame에 Hand Rail 용접	Back Band Stanchion 용접	Hand Rail Bending	Anti-Vibration Support		
3								LE	ΞN	D	SU	U	SB	B S1 S2	(2)	(3)	(4)	(5) (	6) (7)	(8)				PT	KG	KG	KG	PT	PT	EA	EA	, ,
4	01	416412100	1	A1	0			25	520	165	160	110	80	30	8	4			4		39.30	E32F	VLHE32P01	16	39.30							
5	02	416412100	1	A1	0			42	220	165	160	110	80	30 1850	13	6			6		64.40	E32F	VLHE32P02	26	64.40							
6	03	416412100	1	A13	0			21	20	165	160	110	80	30	7	4			4		34.20	E32F	VLHE32P03	14	34.20							, ,
7	04	416412100	1	A13	0			44	130	165	160	110	80	30 2000	14	6			6		67.80	E32F	VLHE32P04	28	67.80							
8	05	416412100	1	A13	0			21	20	415	160	110	80	30	7		4		4		44.80	E32F	VLHE32P05	14	44.80							
9	06	416412100	1	A13	0			44	130	415	160	110	80	30 2000	14		6		6		83.70	E32F	VLHE32P06	28	83.70							
10	07	416412100	1	A13	0			21	20	415	160	110	80	30	7		4		4		44.80	E32F	VLHE32P07	14	44.80							
11	08	416412100	1	A13	0			44	130	415	160	110	80	30 2000	14		6		6		83.70	E32F	VLHE32P08	28	83.70							, ,
12	09	416412100	1	A13		0	제	작 도	_ E	현 침	· 조				11	4	2				65.20	E32F	VLHE32P09	22	65.20							
13	10	416412100	1	A1S23			0	작 도	_ E	현 침	<b>:</b> 조				10	6			2		95.20	E32F	VLHE32P10	20		95.20						
14	11	416412100	1	A1S23			0	작 도	_ E	현 침	<b>:</b> 조				10	6			2		95.20	E328	VLHE32S01	20		95.20						
15	12	416412100	1	A1			(	O 25	570	219	110	260	150	270	7	4			4		39.30	T72F	VLHT72P01	14	39.30							
16	13	416412100	1	A1			(	) 18	370	219	160	110	150	60	6	4			4		31.50	T72F	VLHT72P02	12	31.50							
17	14	416412100	1	A1			(	27	700	219	160	290	80	30	8	4			4		41.90	T72F	VLHT72P03	16	41.90							, ,
18	15	416412100	1	A1			(	38	380	219	160	110	80	30 1800	12	6			6		61.40	T72F	VLHT72P04	24	61.40							
19	16	416412100	1	A1			(	D 23	360	219	160	290	80	30	7	4			4		37.40	T72F	VLHT72P05	14	37.40							
20	17	416412100	1	A1			(	) 42	220	219	160	110	80	30 1850	13	6			6		65.90	T72F	VLHT72P06	26	65.90							. !
21	18	416412100	1	A1			(	24	160	219	160	50	80	30	8	4			4	Aff	39.70	T72F	VLHT72P07	16	39.70							. 1
22	19	416412100	1	A1			(	17	740	217	160	110	150	270	5	4			4	<b>Mail</b>	28.80	T72F	VLHT72P08	10	28.80							. 1
23		416412100	1	A13			(	2 C	_ e	현 침	· 조				10	2	4		4	4	66.70	T72F	VLHT72P09	20	66.70							. 1
24	_	416412100	1	A1			2	작 도	<u>e</u>	현 침	· 조				4	2	2	4	2		27.50	E520	VLHE52C01	8	27.50							. !
25		416412100	1	A1			2	작 도	_ e	년 칟	· 조				4	2	2		2		27.50	E520	VLHE52C02	8	27.50							. 1
	23	416412100	1	A1			2	작 도	E 0:	현 침	· 조				3	4					17.10	C15F	VLHC15P01	6	17.10							. 1
1												•			7																•	- 1

(사)한전기공